


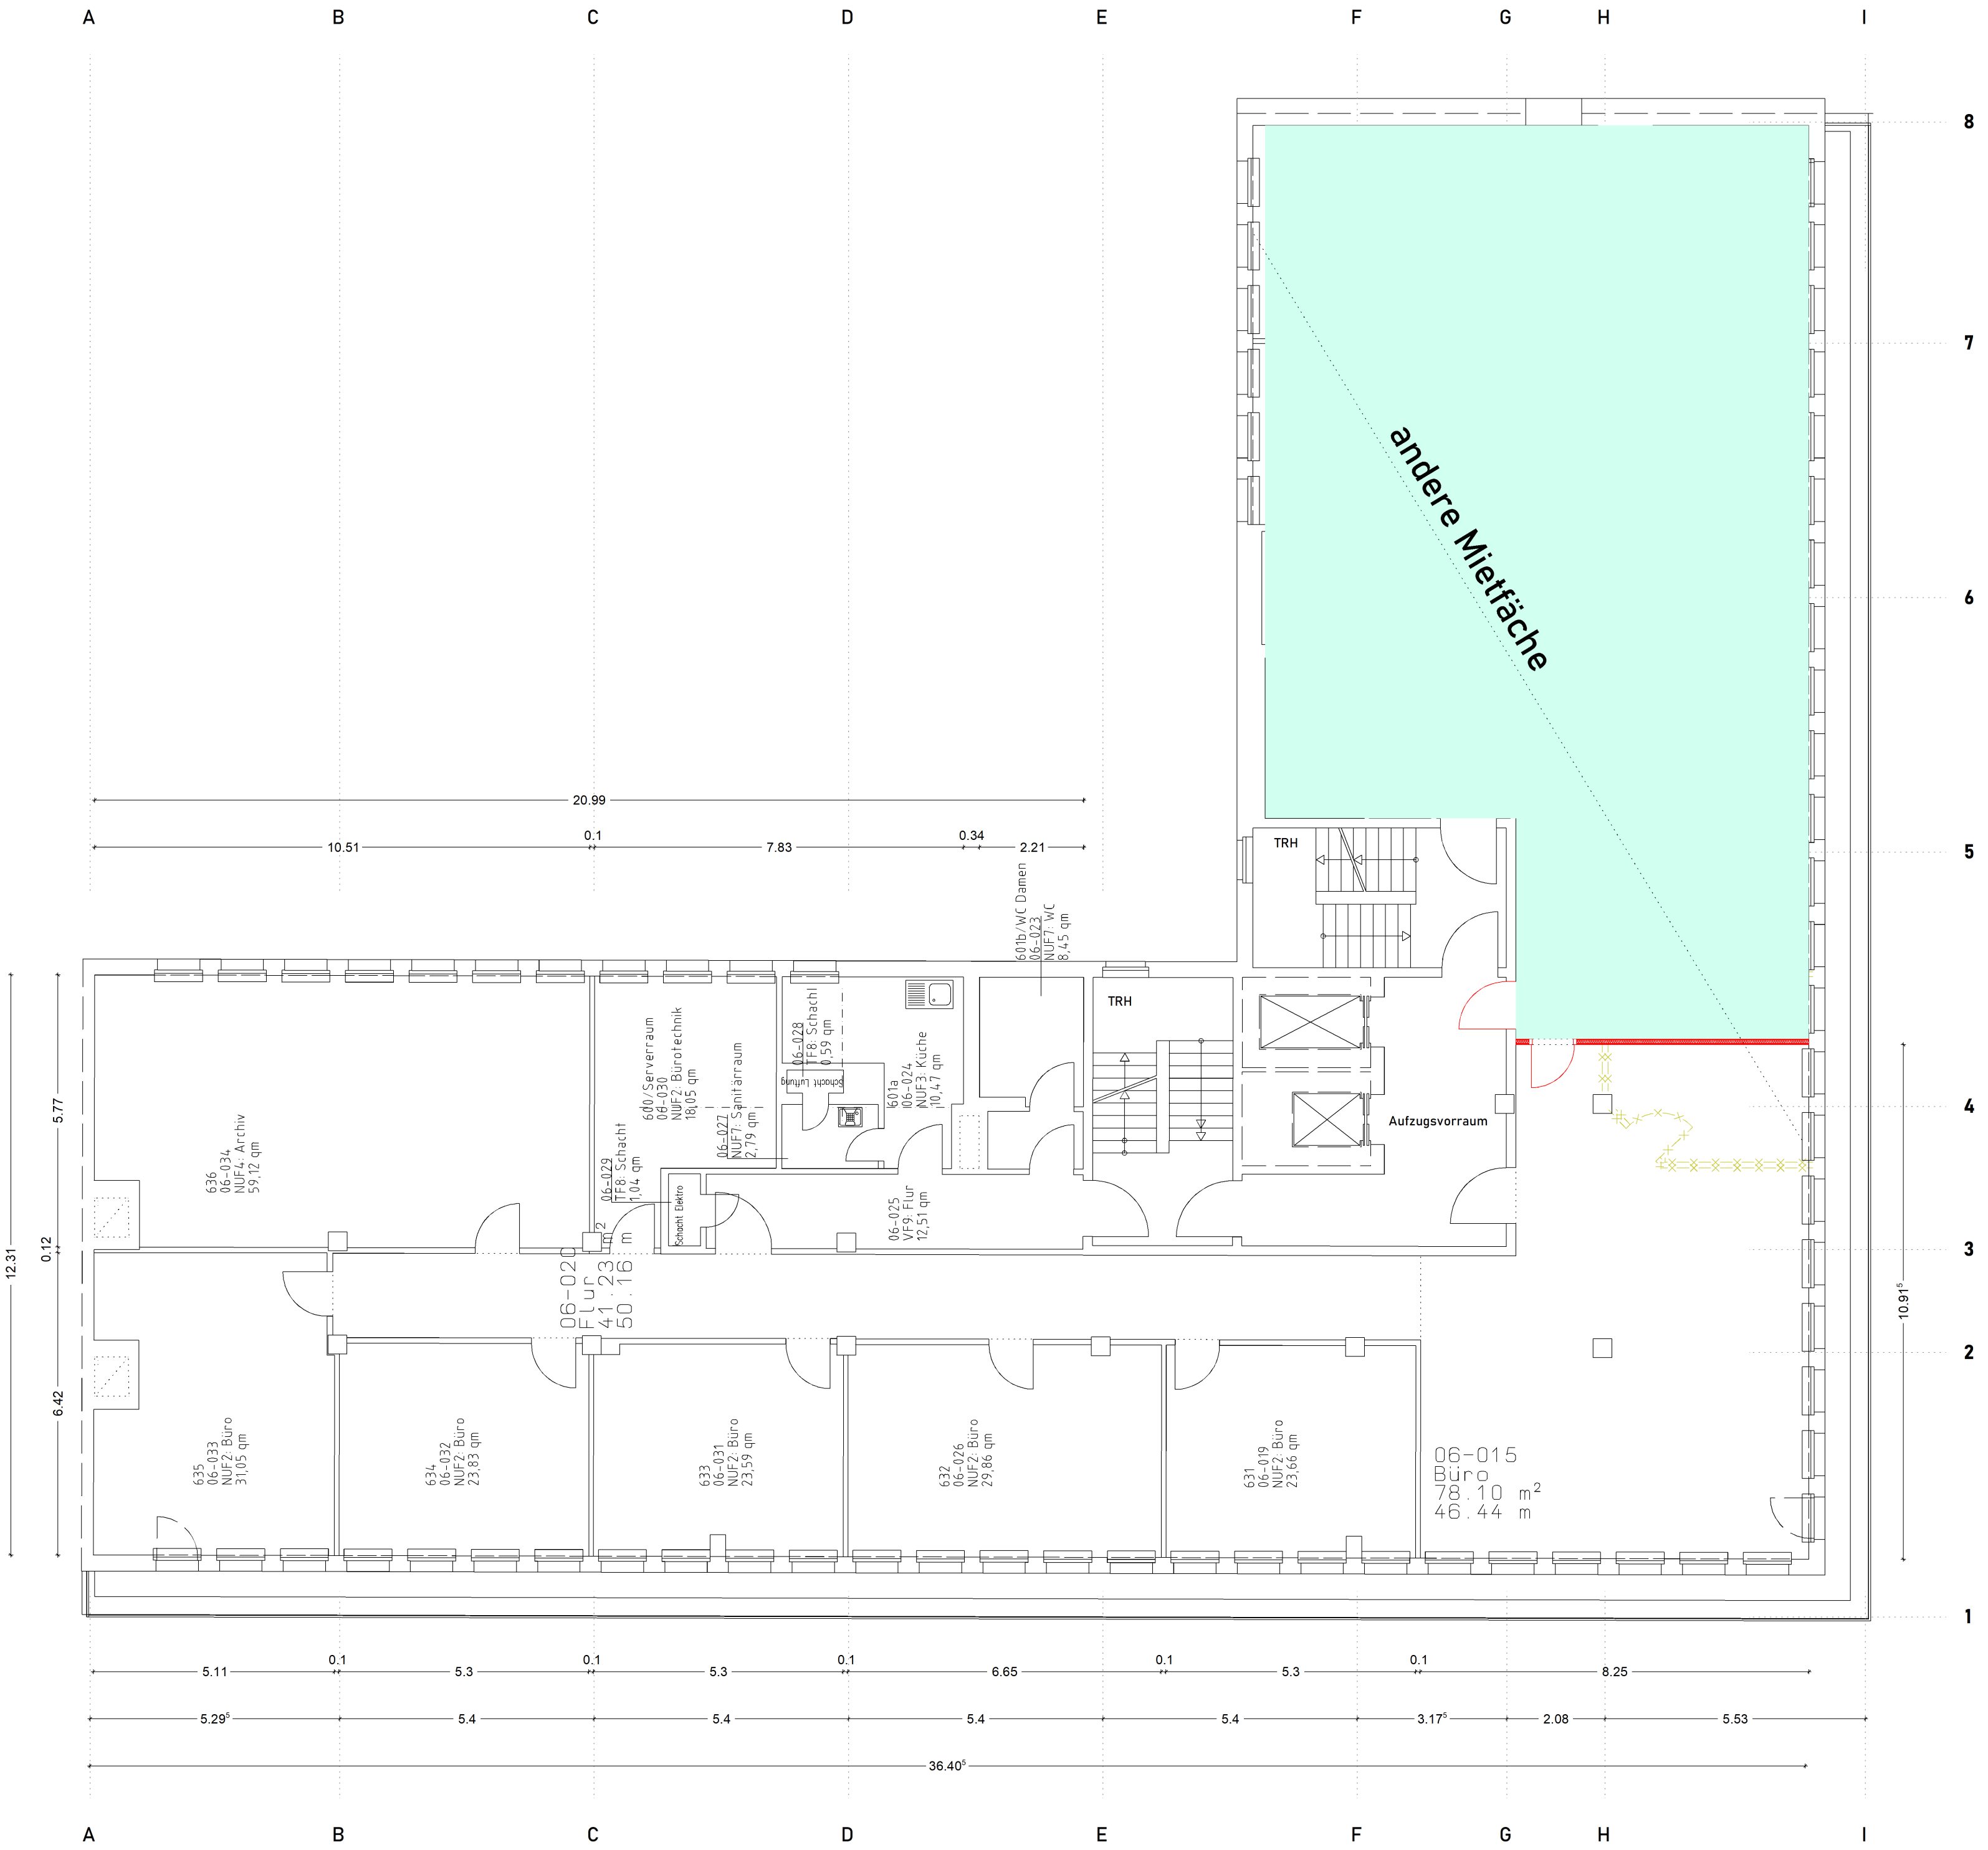

Hinweise:
Alle Maße sind bauseitig zu überprüfen.
Abweichungen sind der Bauleitung und dem Architekten unverzüglich zu melden.
Die Planung beruht auf der zur Verfügung gestellten Grundlagen ergänzt durch eine tlw. Bestandsaufnahme.
Evtl. Abweichungen sind dem Architekt umgehend mitzuteilen.

Bauvorhaben
Projekt Nr.-22160

Markgrafenstraße 19
10969 BERLIN

Bestandsplan
6.OBERGESCHOSS

Bauherr:
HIH Real Estate GmbH
Potsdamer Platz 10
Köthener Straße 1
10963 Berlin

BAULEITUNG / ARCHITEKT

freischaffende Architektin
Nancy Thierling

Mariendorfer Damm 422
12107 Berlin
Telefon: 030 / 917 48880
Mobil: 0170 / 5875674
Email: nt@thierling-architektur.de

Planinhalt: 011 Bestandsplan 6.Obergeschoss			
Datum: 12.10.2023	Plannummer: BESTANDSPAN	Index: 1	Datum: 12.10.2023
Maßstab: 1:100		Blattformat: A2	